


Smart markre:


2	481368.886	1177460.189	smart marker (ID 01-12-HA-AA-78)
5	481350.171	1177415.464	smart marker (ID 01-12-F9-05-24)
8	481345.110	1177380.804	smart marker (ID 01-12-F8-74-52)
9	481340.636	1177380.242	smart marker (ID 01-12-H2-68-12)

LEGENDA:

- podrobný bod
- číslo podrobného bodu
- existujúci/nový betónový stĺp
- existujúci betónový dvojstĺp
- VRIS
- nová kiosková trafostanica
- smart marker
- chránička optického kábla
- nové NN vzdušné vedenie
- nové NN zemné vedenie
- nové VN zemné vedenie
- katastrálna mapa

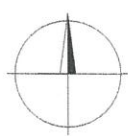

Odberateľ : SSD, a.s. Pri Rajčignke 2927/8 010 47 Žilina	Číslo zákazky : 618/2022	Kraj : Trenčiansky	Okres : Púchov	Obec : Zubák
		Súradnicový systém : S-JTSK	Výškový systém : _____	Kat. územie : Zubák
Porealizačné zameranie skutočného vyhotovenia stavby: 12447 – Zubak, Brehy: Zahustenie TS				
Zameral: Dňa: 2.12.2022 Ing. Jana Chylová	Vyhotovil: Dňa: 5.12.2022 Bc. Tereza Gurová	Autorizačne overil: Dňa: 20.12.2022 	Vyhotovitel : Váš pozemok s.r.o. Bernoláková 390/14 Námestovo 029 01 IČO: 52 293 742	
Mierka : 1 : 500		Náležitosti k predpisu zodpovedá predpisom		

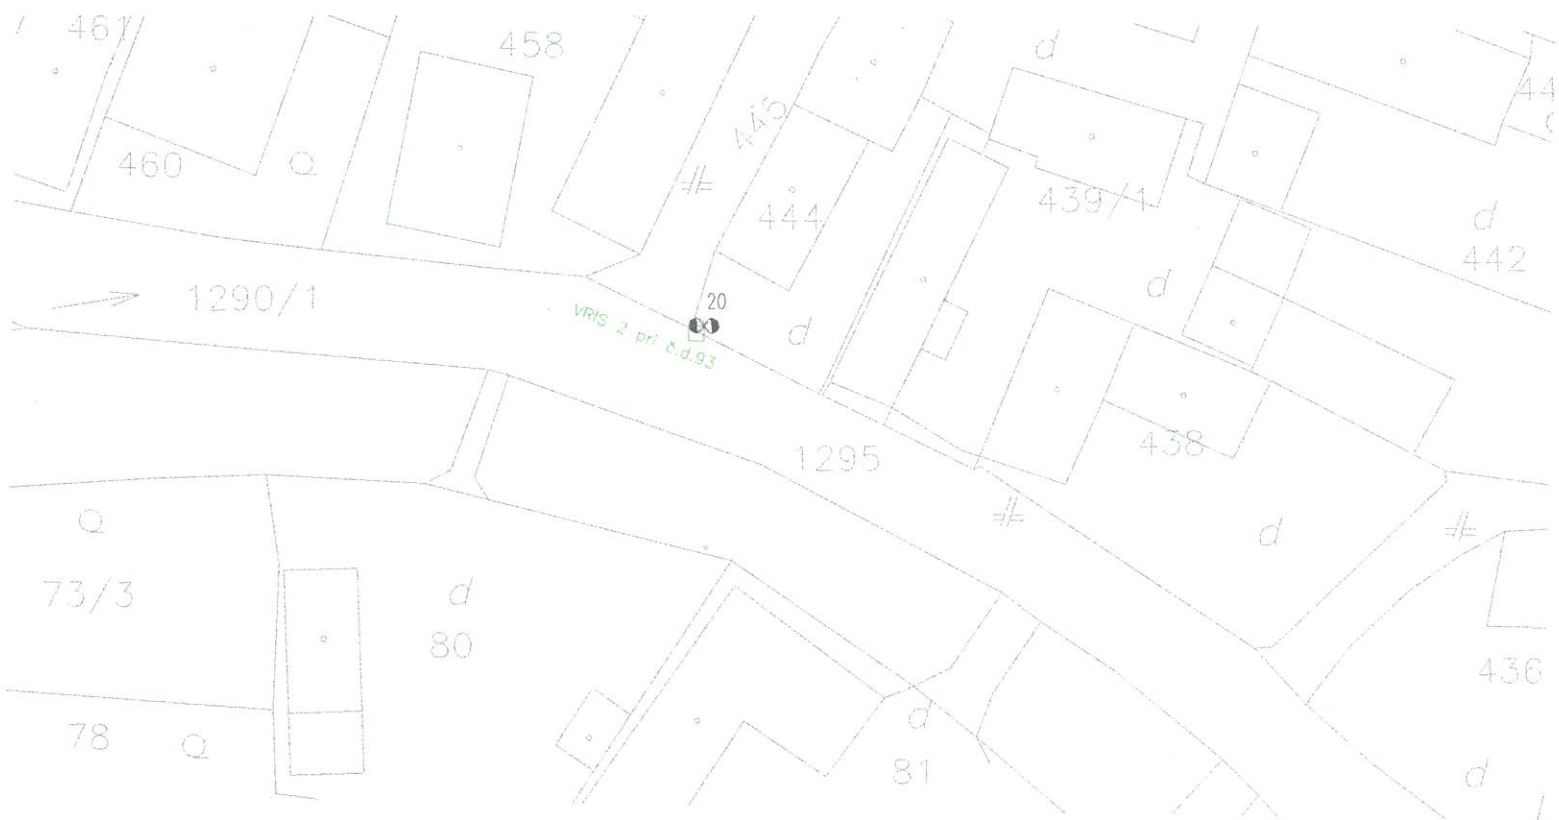

Smart markre:

2	481368.886	1177460.189	smart marker (ID 01-12-HA-AA-78)
5	481350.171	1177415.464	smart marker (ID 01-12-F9-05-24)
8	481345.110	1177380.804	smart marker (ID 01-12-F8-74-52)
9	481340.636	1177380.242	smart marker (ID 01-12-H2-68-12)

LEGENDA:



- + 1 podrobný bod
- číslo podrobného bodu
- existujúci/nový betónový stĺp
- existujúci betónový dvojstĺp
- VRIS
- nová kiosková trafostanica
- smart marker
- chránička optického kábla
- nové NN vzdušné vedenie
- nové NN zemné vedenie
- nové VN zemné vedenie
- katastrálna mapa

Odberateľ : SSD, a.s. Pri Rajčianke 2927/8 010 47 Žilina	Číslo zákazky : 618/2022	Kraj : Trenčianský	Okres : Púchov	Obec : Zubák
		Súradnicový systém : S-JTSK	Výškový systém : _____	Kat. územie : Zubák

Porealizačné zameranie skutočného vyhotovenia stavby:
 12447 – Zubák, Brehy: Zahustenie TS

Situácia 2

Zameral:	Vyhotovil:	Autorizačne overil:	Dňa: 20.12.2022	Vyhotoviteľ : Váš pozemok s.r.o. Bernolákova 390/14 Námestovo 029 01 IČO: 52 293 742
Dňa: 2.12.2022	Dňa: 5.12.2022			
Ing. Jana Chylová	Bc. Tereza Gurová			
Mierka : 1 : 500		Nálezitosť a presnosť zodpovedá predpisom (Zákon NR SR č. 361/2015 Z.z. o autorizovanom zaoberaní a z.č. 121/2015 Z.z. o autorizovanom zaoberaní)		